Escorteurs d'escadre
TYPE SURCOUF
Construits à LORIENT
sur les plans du Service Technique des Constructions et Armes Navales

PL 37

MÂT AVANT

Conforme à l'exécution.
(à la date du 1-1-57)

Echelle: 30/1000

VUE DE TRIBORD

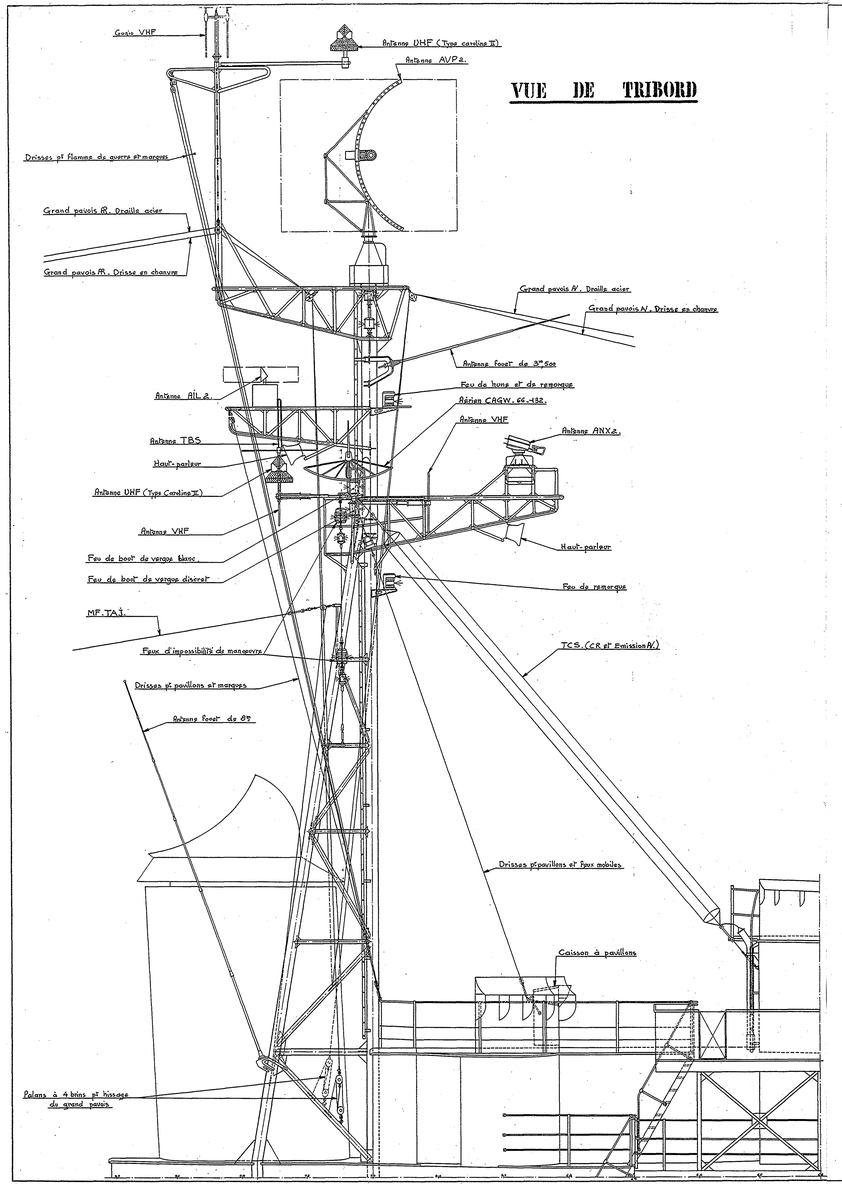

VUE DE L'ARRIÈRE

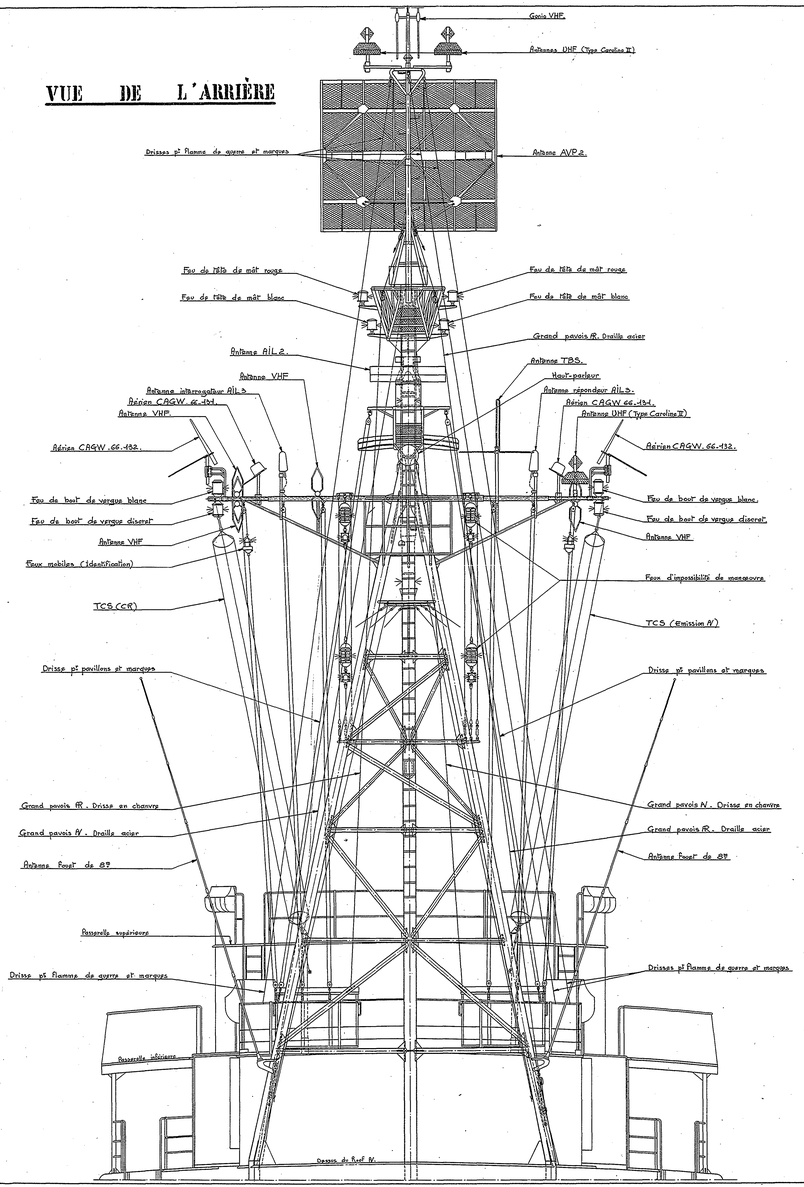

COUPE AU-DESSUS DE LA VERGUE

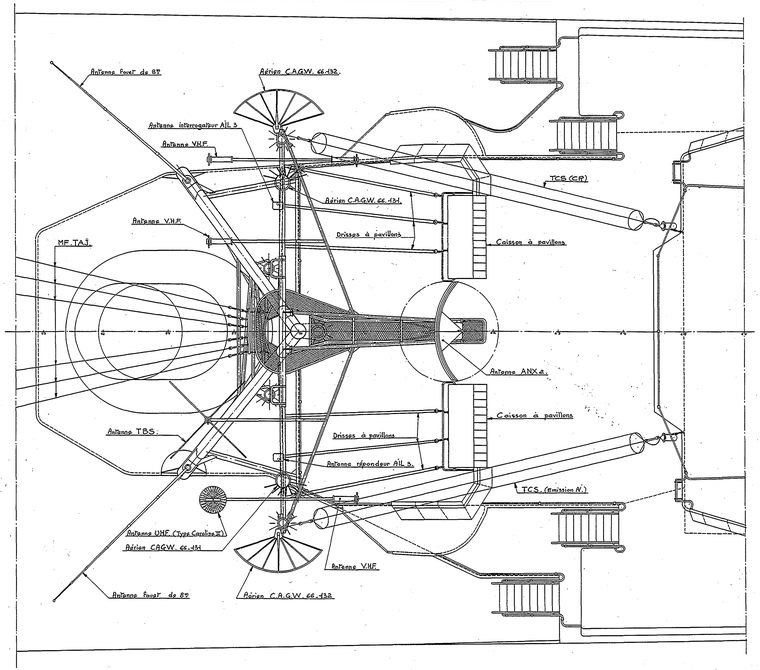

L'Ingénieur Général
du Génie Maritime **Castellan**
Directeur des Constructions et Armes Navales

L'Ingénieur en Chef
du Génie Maritime **Cauchy**
Chef de la Section des Constr^ns Neuves

L'Ingénieur en Chef
du Génie Maritime **Picard**